



**LUNDS**  
UNIVERSITET

Mikael Hörndahl  
2018-04-27

## **Protokoll för M-husets projektstyrgrupp utredning** **Möte 22, 2018-04-27**

Beslut beskriv så tydligt som möjligt och förs över i en beslutliggare där det skall framgå när beslutet togs, i.e. datum och styrgruppsmöte.

Protokollet skrivs av verksamhetens projektsamordnare och stäms av med LU Byggnad projektledare. Beslut markeras tydligt och inleds med "*Beslut:*" följt av beslutstexten.

Numrering är Mötesnummer\_Rubrik.Underrubrik.Löpnummer. Punkt utan mötesnummer avser innevarande möte.

När en punkt är färdighanterad/klarmarkerad lyfts den till beslutliggaren vid kommande möte, dvs. mötet efter den är protokollförd som KLAR.

### **Deltagare:**

---


Annika Mårtensson, Prorektor LTH  
Peter Jakobsson, LU Byggnad  
~~Peter Berling, Husprefekt~~  
Mikael Hörndahl, Projektsamordnare M-huset  
Andreas Svensson, LTH Kansli

Magnus Genrup, Energivetenskaper  
~~Catarina Lindén, Energivetenskaper~~  
Ulf Jeppsson, IEA  
Olof Samuelsson, IEA, (Del av mötet)  
Tore Hägglund, Reglerteknik  
Matti Ristinmaa, Byggvetenskaper  
~~Mathias Wallin, Hållfasthetslära~~  
~~Jonas Engqvist, Hållfasthetslära~~  
Johan Marklund, IML  
Mats Andersson, Maskinteknologi

~~Rebecca Palmgren, Ordf I-sektionen~~  
~~Hampus Rosvall, Ordf M-sektionen~~

|           |   | <b>Ansv.</b> | <b>Klar.</b> |
|-----------|---|--------------|--------------|
| <b>1.</b> | <b>Utredningens status</b><br>Nuläget, tider och ev. avvikelser.  |              |              |
| 21_1.1    | Väntar fortfarande på inlämning från Brandkonsult. Info om branddörrar presenteras under nästa möte.  |              |              |
| 21_1.2    | Tillgänglighetskonsult involverad från nästa vecka.   |              |              |
| 1.1       | PJ har skickat ut en RFP för samtliga lokaler. Vill poängtera att detta är ett viktigt dokument för kravställning mot AH. Kommer fortsättningsvis uppdateras kontinuerligt under hela programhandlingsskedet.   |              |              |
| <b>2.</b> | <b>Avhållna möte, rapport (sedan förra styrgruppsmötet)</b><br>Övergripande, detaljer redovisas under respektive punkt nedan.   |              |              |
| 21_2.1    | Inredningsmöte: Gick igenom kontor, pentry, seminarierum. Viktigt att uppdatera lokalförteckning för att hålla den aktuell.   |              |              |
| 21_2.2    | Labgruppen: Inget svar från AH om hissar. Ska lista det vi vet vi behöver hjälp av AH med rivning. Även en påminnelse till EV om riskanalys.  |              |              |
| 21_2.3    | Flyttgruppen: Lösningar för inlastning under evakuering. Extra containerplats för sällan användning.  |              |              |
| 2.1       | Labgruppen: Diskuterat utformningen och vad som ska rymmas på den norra lastgården och en inventering av rivningsarbete som ska läggas på AH.   |              |              |
| 2.2       | LU service: möte angående utformning av städförråd och reception.   |              |              |
| 2.3       | Möte för option hörsalar, under eftermiddagen 27/4.   |              |              |
| 2.4       | Dörrmiljömöte: diskuterade preliminär inplacering för dörrar i både M och KC4. Vilka ska vara passagekontrollerade etc. Kontinuerlig avstämning med brandkonsult.   |              |              |
| <b>3.</b> | <b>Utredning (allt utom evakuering)</b>   |              |              |
| 21_3.1    | Omlädningsrum plan 1. Irritat två duschar och en Wc per rum. Fördelning 50/50. 12 fullhöga skåp. Alternativ kan vara endast mindre värdeskåp och kroklistor. Lämnas som ritat. Beslut senare vid beställning av möbler.   |              |              |
| 21_3.2    | Rapport från workshop angående option lärosalar. Två förslag; Båda multifunktions salar med plant golv. 72 respektive 100 platser i traditionell lektionssittning. 48-67platser vid grupparbete och runda bord.   |              |              |
| 21_3.3    | AH tar fram plan B för ångpannesalen om option utgår.   |              |              |
| 21_3.4    | Snickeriverkstaden: EV vill ej vara huvudman. Vidare diskussioner flyttas till verkstadsgruppen för inventering av behov. Eventuellt en möjlighet att hyra in sig på V-husets. Diskussioner mellan berörda institutioner om vem som tar på sig arbetsmiljöansvaret. |              |              |
| 21_3.5    | Arbetsplats för Rudolf. Vem betalar för ett kontor? Huset ser en fördel med lokal person från DDG. Lyfts upp på nästa möte. Diskussion inom husstyrelse till dess.  |              |              |
| 21_3.6    | AS höll en presentation om en hyresfördelning i SpaceManager.   |              |              |

|           |  |    |  |
|-----------|--|----|--|
| 3.1       | Pentry: Eventuell spisfläkt och spisvakt räknas som institutionens kostnad. LUs rekommendation är ingen spis i pentry.   |    |  |
| 3.2       | Klockor: Huset har idag ett gammalt centralur, som inte kommer vara kvar efter renovering. Istället byts klockorna ut till NTP-ur (nätverksbaserat). Ca 7 000:- / st. Förslag på placering i pentry och seminarierum. Behövs endast 1 data uttag / ur. Räknas som institutionskostnad i verksamhetslokaler. Bra att notera i RFP om rum ska förberedas för klocka. |    |  |
| 3.3       | Lås och passage: Presentation av preliminär dörrplacering. PJ skickar ut de senaste ritningarna med inplacering av uppdateringsterminaler och passagekontrollerade dörrar (Bilaga 1).  |    |  |
| 3.4       | Option östra entré: A-plan tar fram mer utarbetat förslag för presentation på nästa styrgruppsmöte.  |    |  |
| 3.5       | Remissvar: Kolla igenom vilka punkter som inkom vid förra remissen och återkom om någon remissynpunkt kräver extra bevakning eller ett remissvar är otydligt (Bilaga 2).   |    |  |
| 3.6       | PJ presenterade den kommande remissprocessen. Utskick runt den 16/6. Remiss över sommaren med svar inne i slutet av augusti.   |    |  |
| 3.7       | Snickeriverkstad: Inte irriterat på ritningarna idag. Fortfarande en fråga för husstyrelsen.   |    |  |
| 3.8       | Hissar: AH bestämt att det blir en tredje hiss i låghuset. Specifikation från Labb- och Verkstadsgruppen. Förhoppningsvis svar till nästa möte, vilken kan ge en rekommendation till styrgruppen.  |    |  |
| 3.9       | Nytt personalmöte: Troligen bäst under sista veckan i augusti. PB bjuder in.   | PB |  |
| 3.10      | Självmotionerande jordfelsbrytare. Mycket dyrare än konventionella. Viktigt att undersöka för- och nackdelar. Vidare diskussioner flyttas till Labb- och Verkstadsgruppen.   | MH |  |
| 3.11      | PJ höll en presentation om och visade bilder från studiebesöket på DTU.  |    |  |
| <b>4.</b> | <b>Evakuering och flytt</b>  |    |  |
| 21_4.1    | Utskick för evakueringslokaler i KC4 kommer nästa vecka. Ritningar inklusive rumsnummer. Viktigt kolla rätt antal arbetsplatser.   | PJ |  |
| 21_4.2    | Preliminär tidsplan. Företapp under våren 2020. Återflytt sommar 2022  |    |  |
| 4.1       | Uppdaterad preliminär tidsplan från AH: Preliminär sluttid i februari 2023. LU vill fortfarande trycka ihop detta till tre terminer evakuering. En uppdaterad tidsplan kommer till nästa styrgruppsmöte.   |    |  |
| <b>5.</b> | <b>Kommande möten</b><br>Vilka behov av möten ser vi framåt och vilka frågor skall tas upp.  |    |  |
| 5.1       | Nästa möte: 2018-05-18, 10:15-12:00 i M-husets Konferensrum.   |    |  |
| 5.2       | Läromiljö inkl option hörsalar.  |    |  |
| 5.3       | Dörrmiljömöte 2018-05-17   |    |  |
| <b>6.</b> | <b>Övrigt</b>  |    |  |

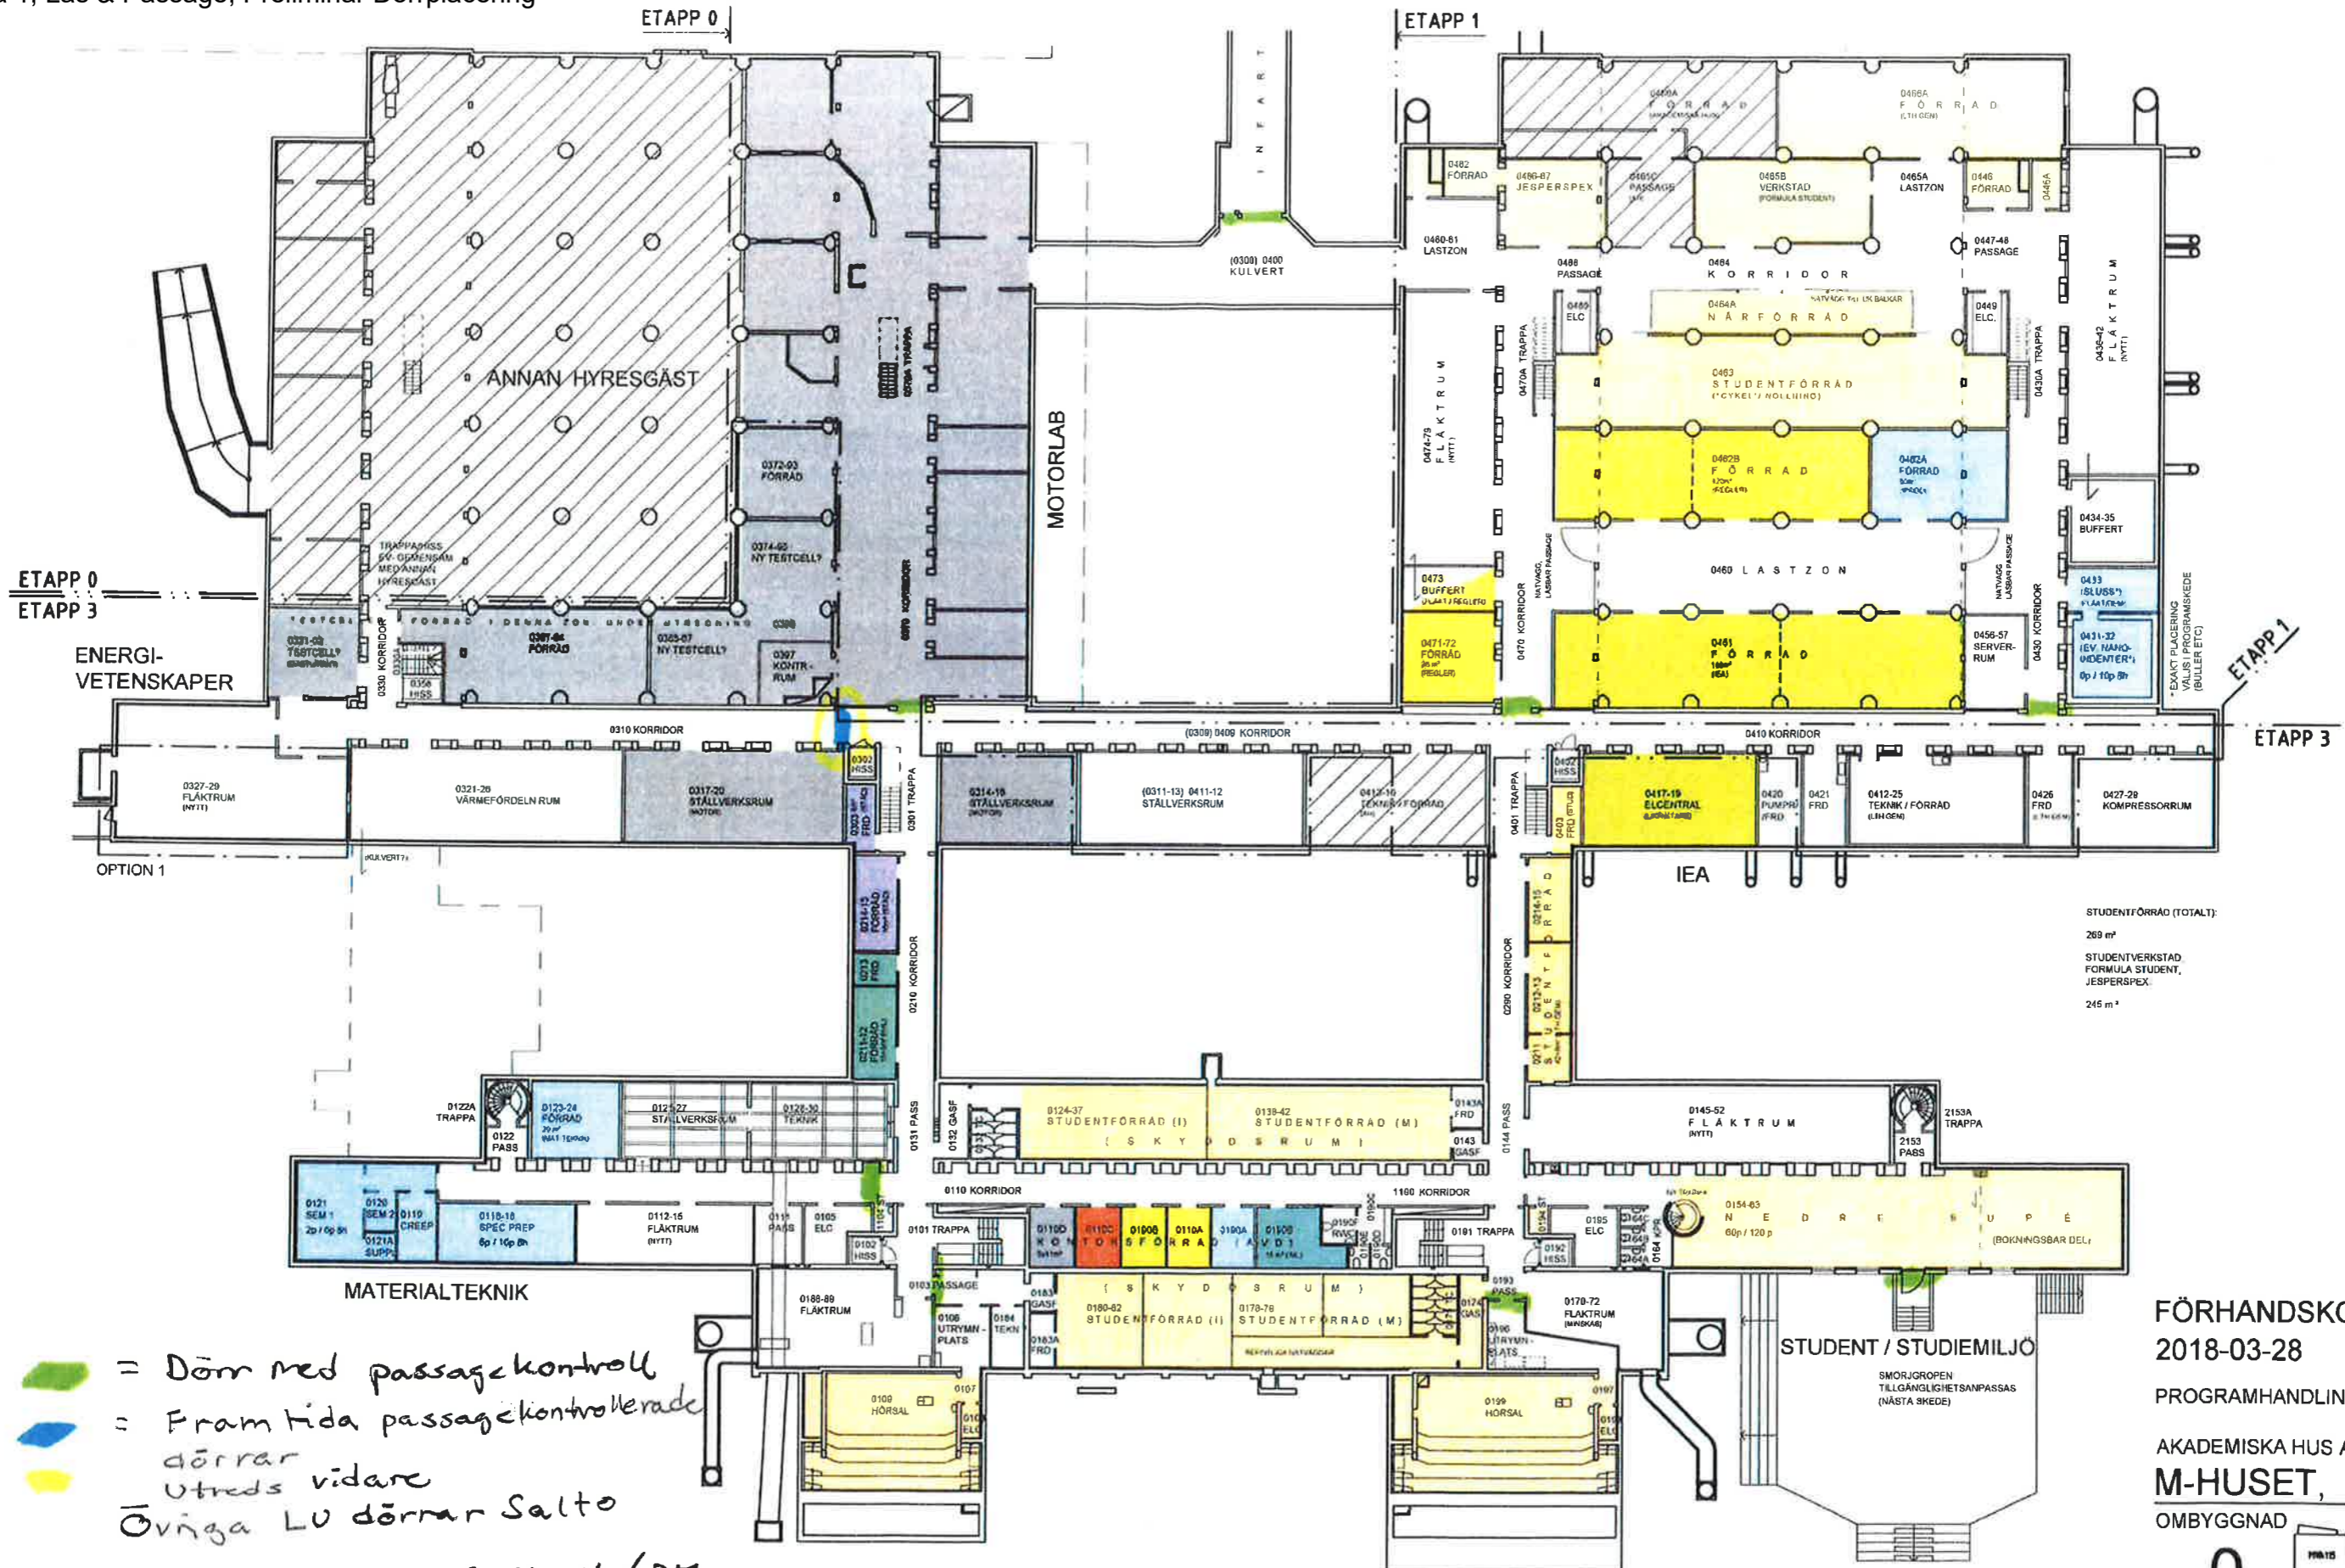

- = Dörr med passagekontroll
- = Framtida passagekontrollerade dörrar
- = Utreds vidare
- Övriga LU dörrar Salto



Preliminär ritning 2018-04-16/PJ


■ = Salto uppdateringslösare 2018-04-26/PJ

STUDENTFÖRRÅD (TOTALT):  
269 m<sup>2</sup>  
STUDENTVERKSTAD  
FORMULA STUDENT,  
JESPERSPÆX.  
245 m<sup>2</sup>

FÖRHANDSKOPIA  
2018-03-28  
PROGRAMHANDLING  
AKADEMISKA HUS AB  
**M-HUSET, LTH**  
OMBYGGNAD

PLAN **0**  
A-plan  
arkitektkontor AB  
Dat. Rev.  
**A1:10**

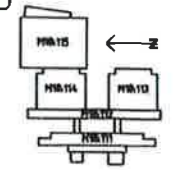
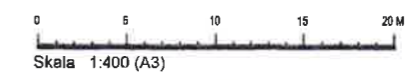


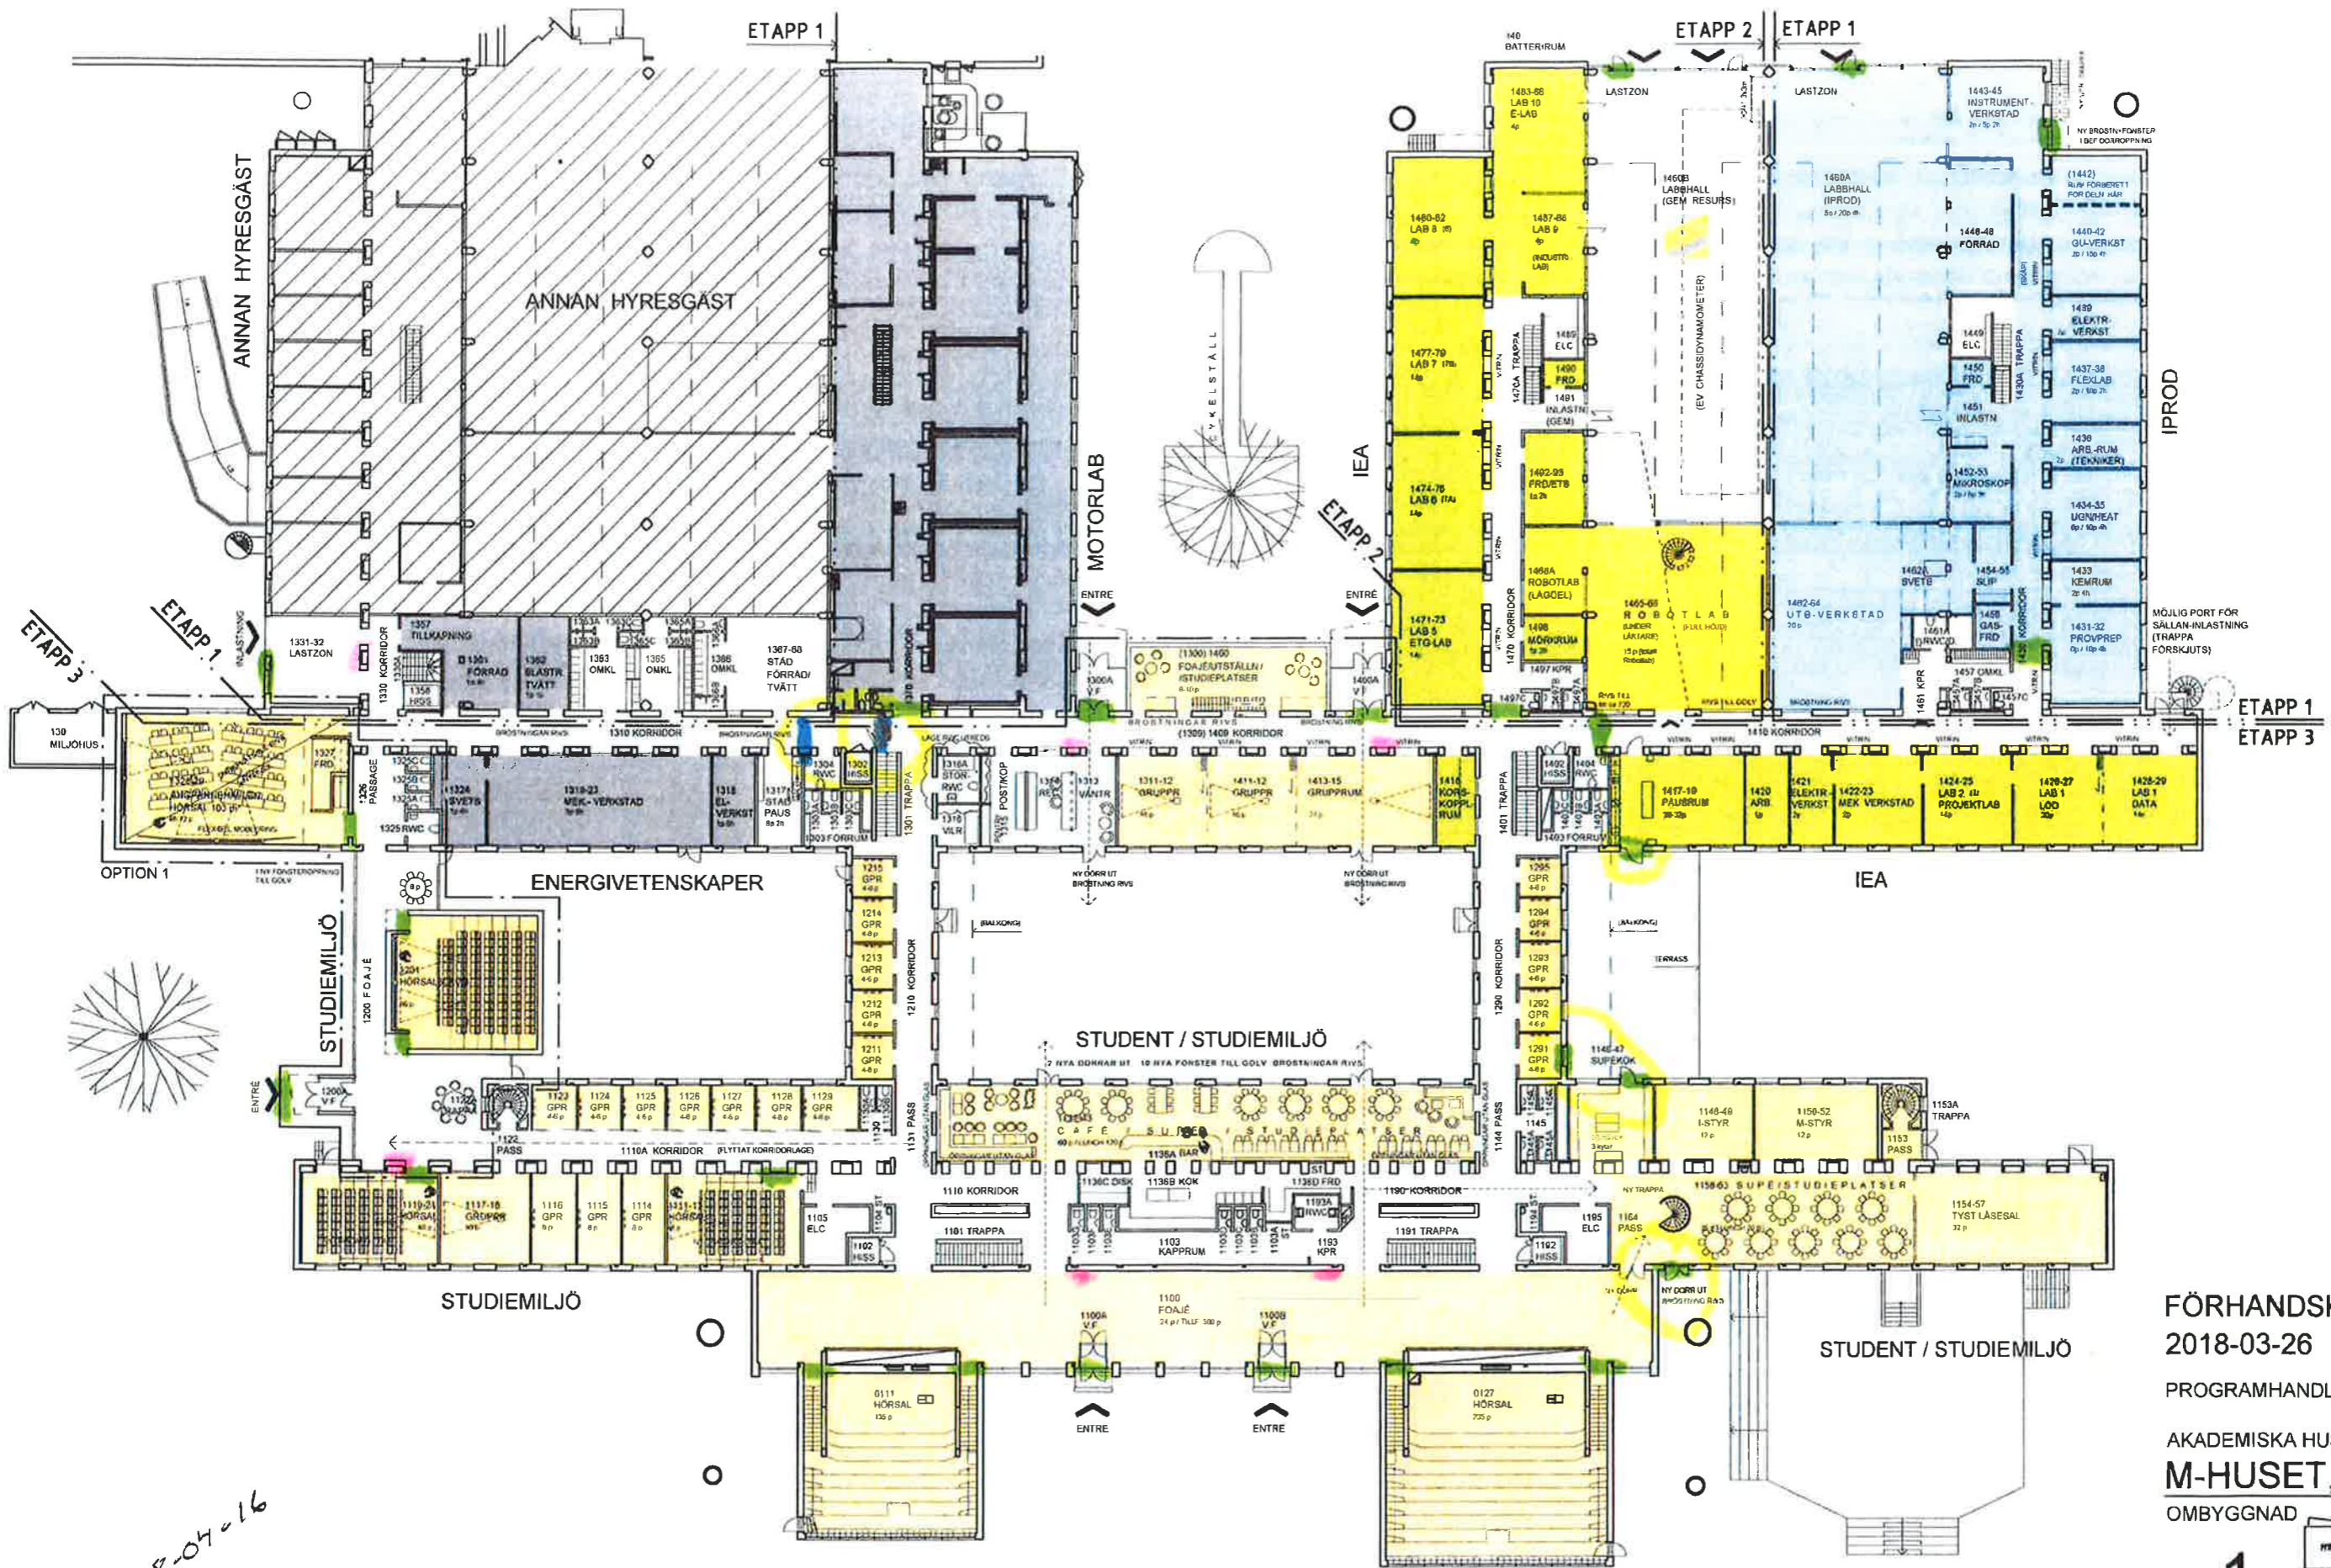

PJ/2018-04-16

FÖRHANDSKOPIA  
2018-03-26  
PROGRAMHANDLING  
AKADEMISKA HUS AB  
**M-HUSET, LTH**  
OMBYGGNAD

PLAN **1**  
**A-plan**  
arkitektkontor AB  
Dat.  
Rev.

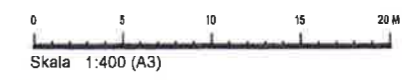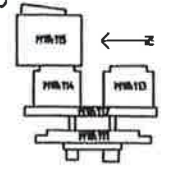



A1:11




PS/2018 04-16

FÖRHANDSKOPIA  
2018-03-26  
PROGRAMHANDLING  
AKADEMISKA HUS AB  
**M-HUSET, LTH**  
OMBYGGNAD


PLAN **2**  
A-plan  
Arkitektkontor AB  
Dat  
Rev.

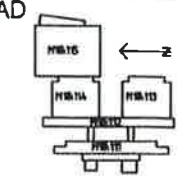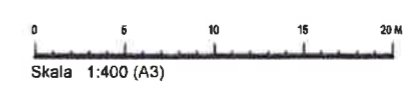

A1:12

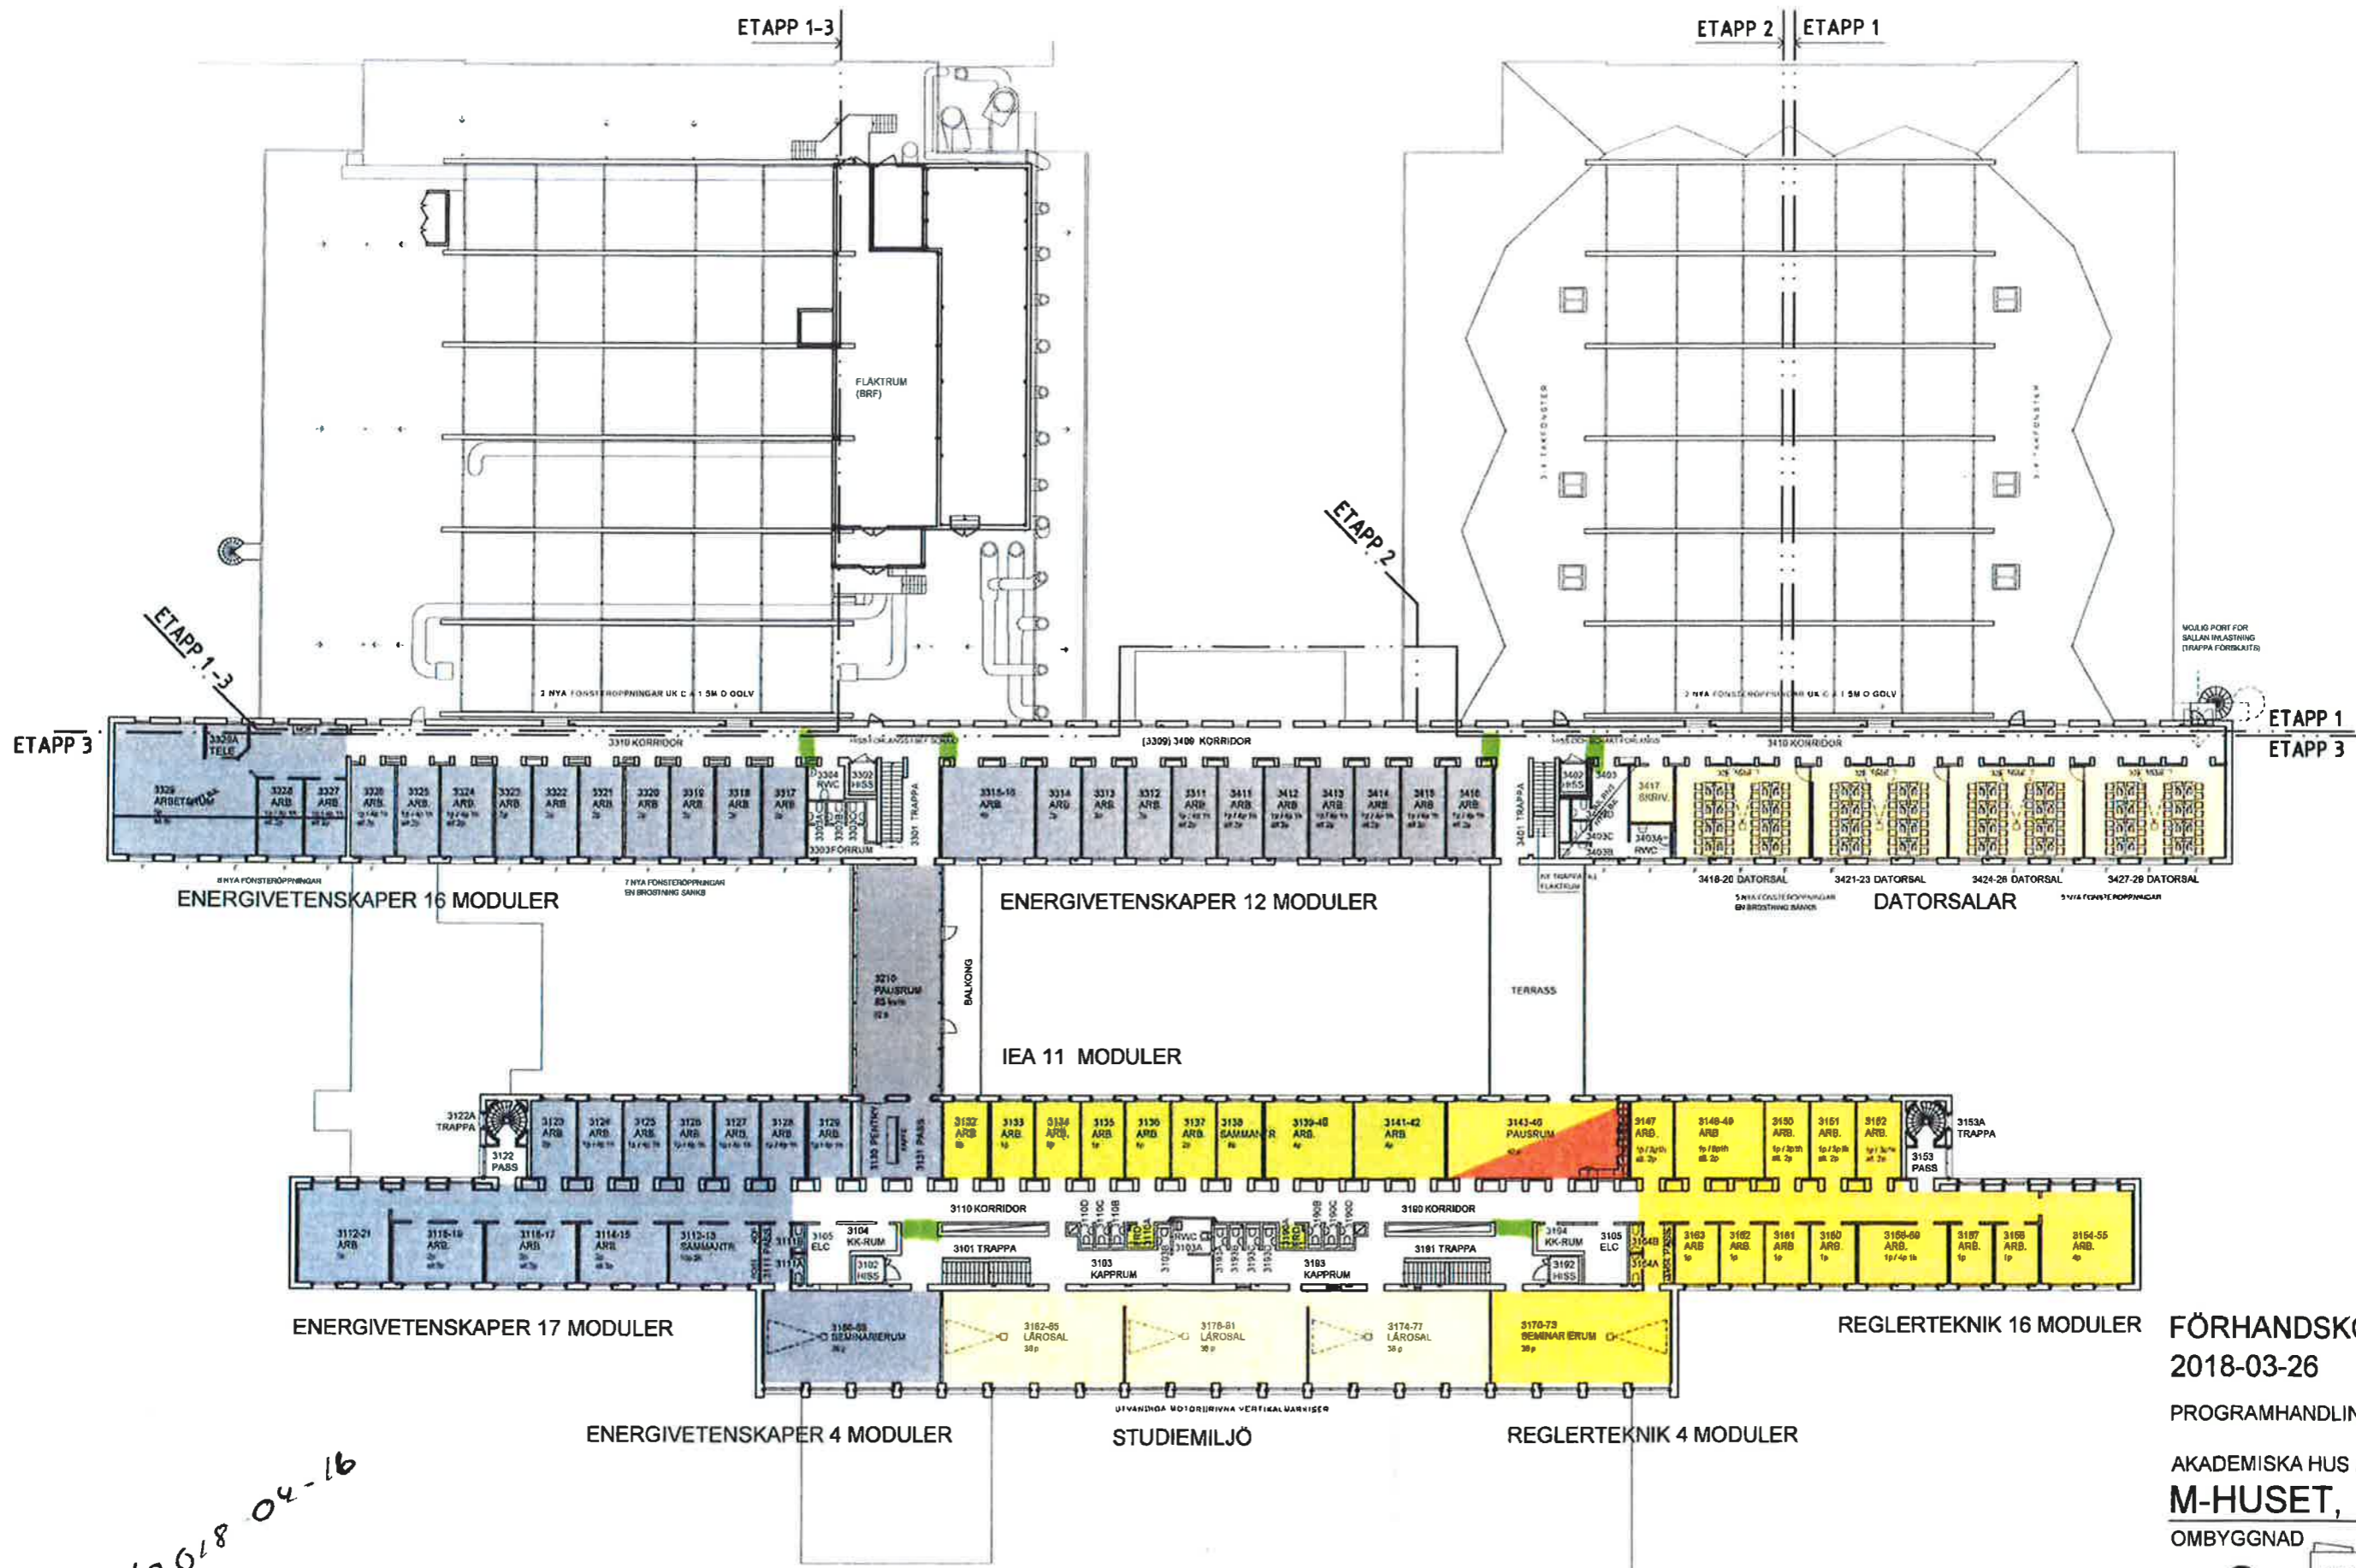

*PJ/2018-04-16*

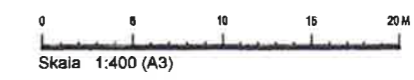


FÖRHANDSKOPIA  
2018-03-26  
PROGRAMHANDLING  
AKADEMISKA HUS AB  
**M-HUSET, LTH**  
OMBYGGNAD

PLAN **3**

A-plan  
arkitektkontor AB

Dat.  
Rev.


**A1:13**

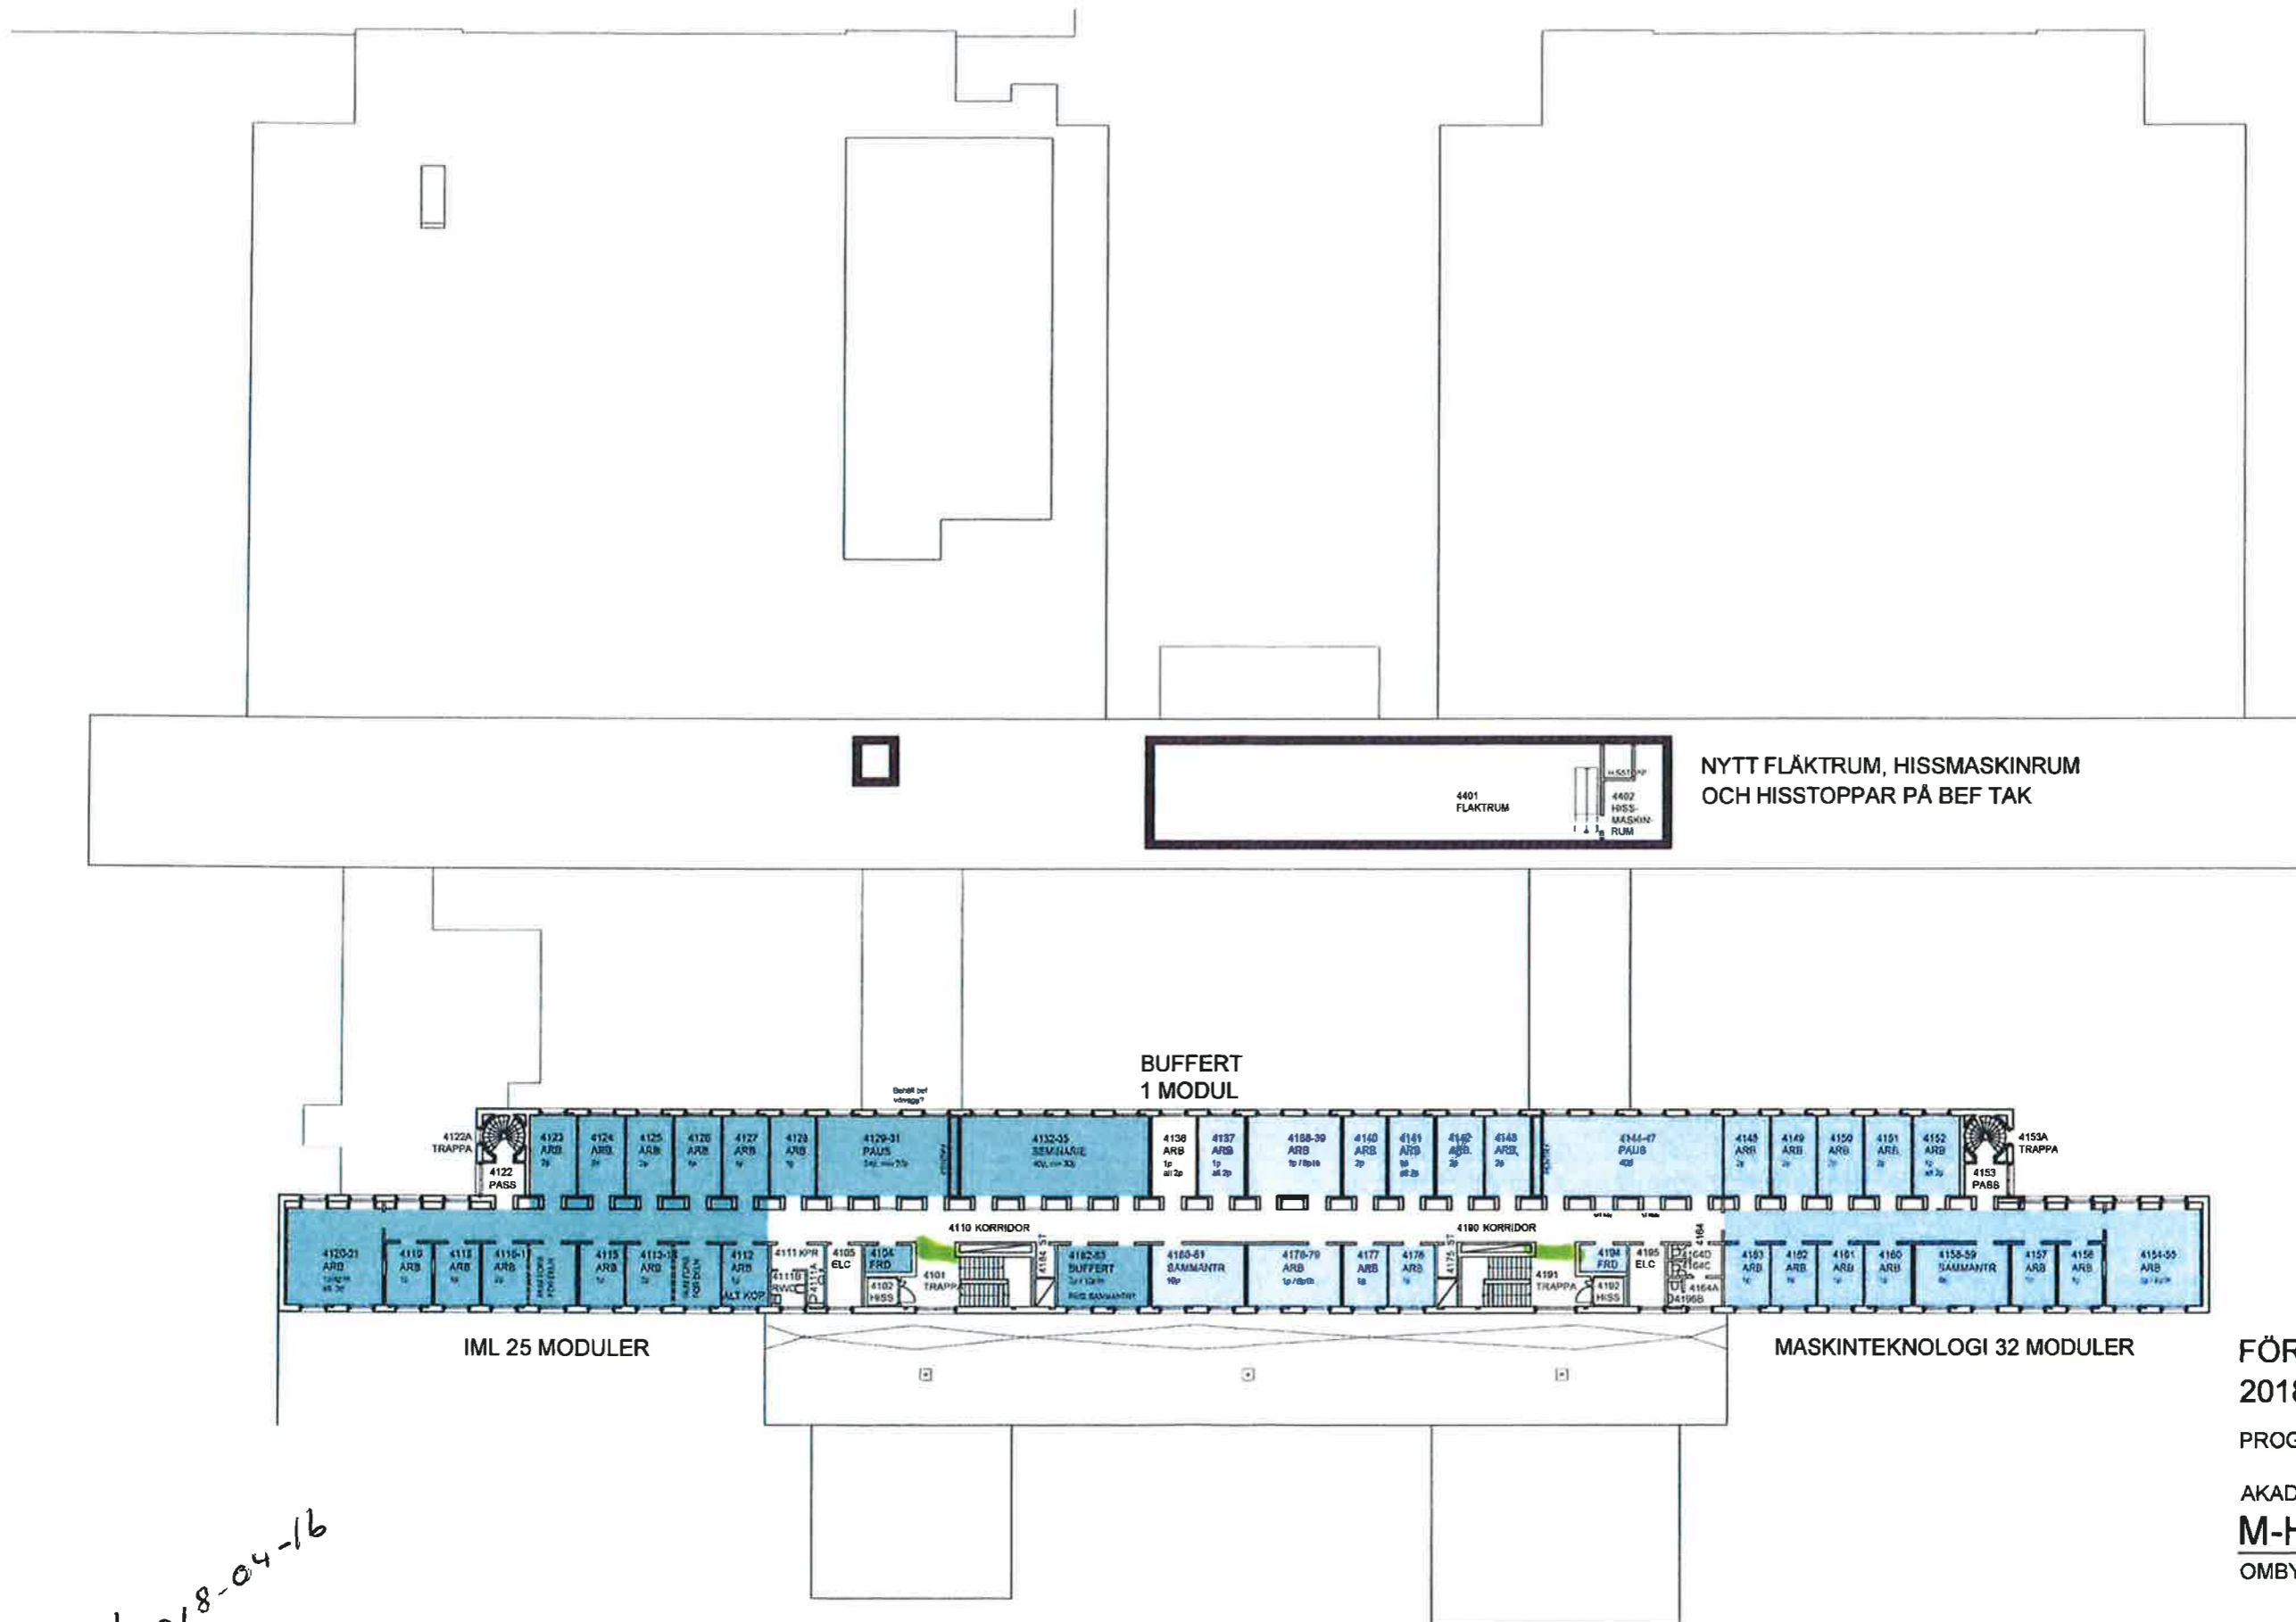

PJ/2018-04-16

FÖRHANDSKOPIA  
 2018-03-26  
 PROGRAMHANDLING  
 AKADEMISKA HUS AB  
**M-HUSET, LTH**  
 OMBYGGNAD

PLAN **4**  
**A-plan**  
 Arkitektkontor AB  
 Dat  
 Rev.  
**A1:14**

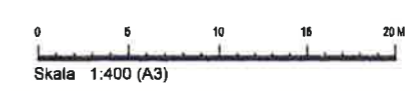






123 124 125 127 128 129 214

-1

Sidestropphusen  
anbort för  
anställda

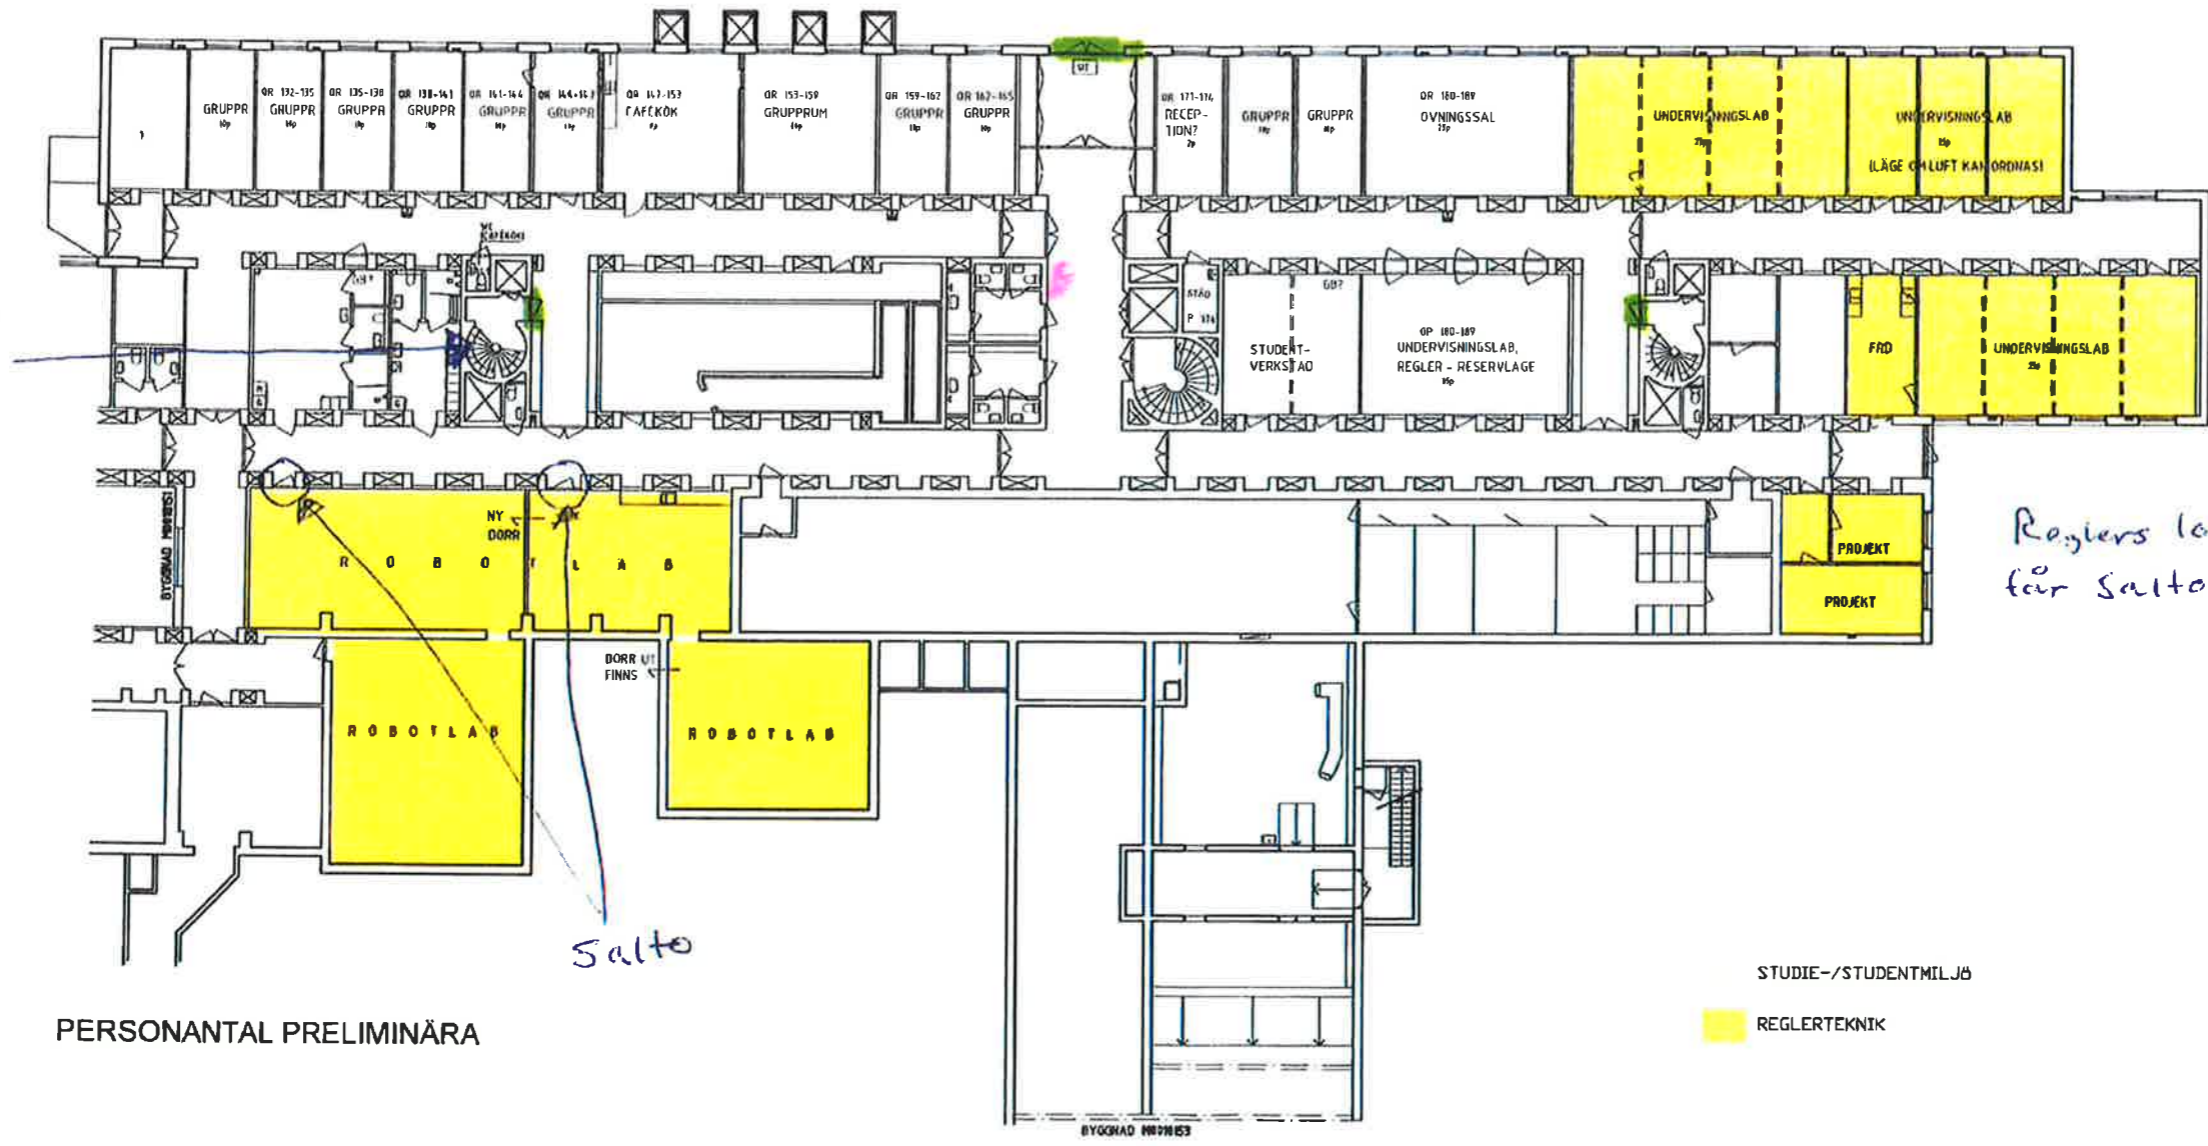


Reglers lokaler  
för Salto.

PERSONANTAL PRELIMINÄRA

STUDIE-/STUDENTMILJÖ  
REGLERTEKNIK

2018-02-08 / PJ

Skala 1:300 (A3)

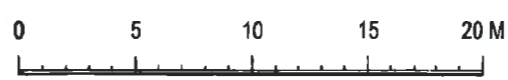

AKADEMISKA HUS AB  
**M-HUSET, LTH**  
OMBYGGNAD  
FÖRSTUDIE  
EVAKUERING KC4 PLAN -1


A-plan

Dat. 2017-11-30  
Rev.

A44



0

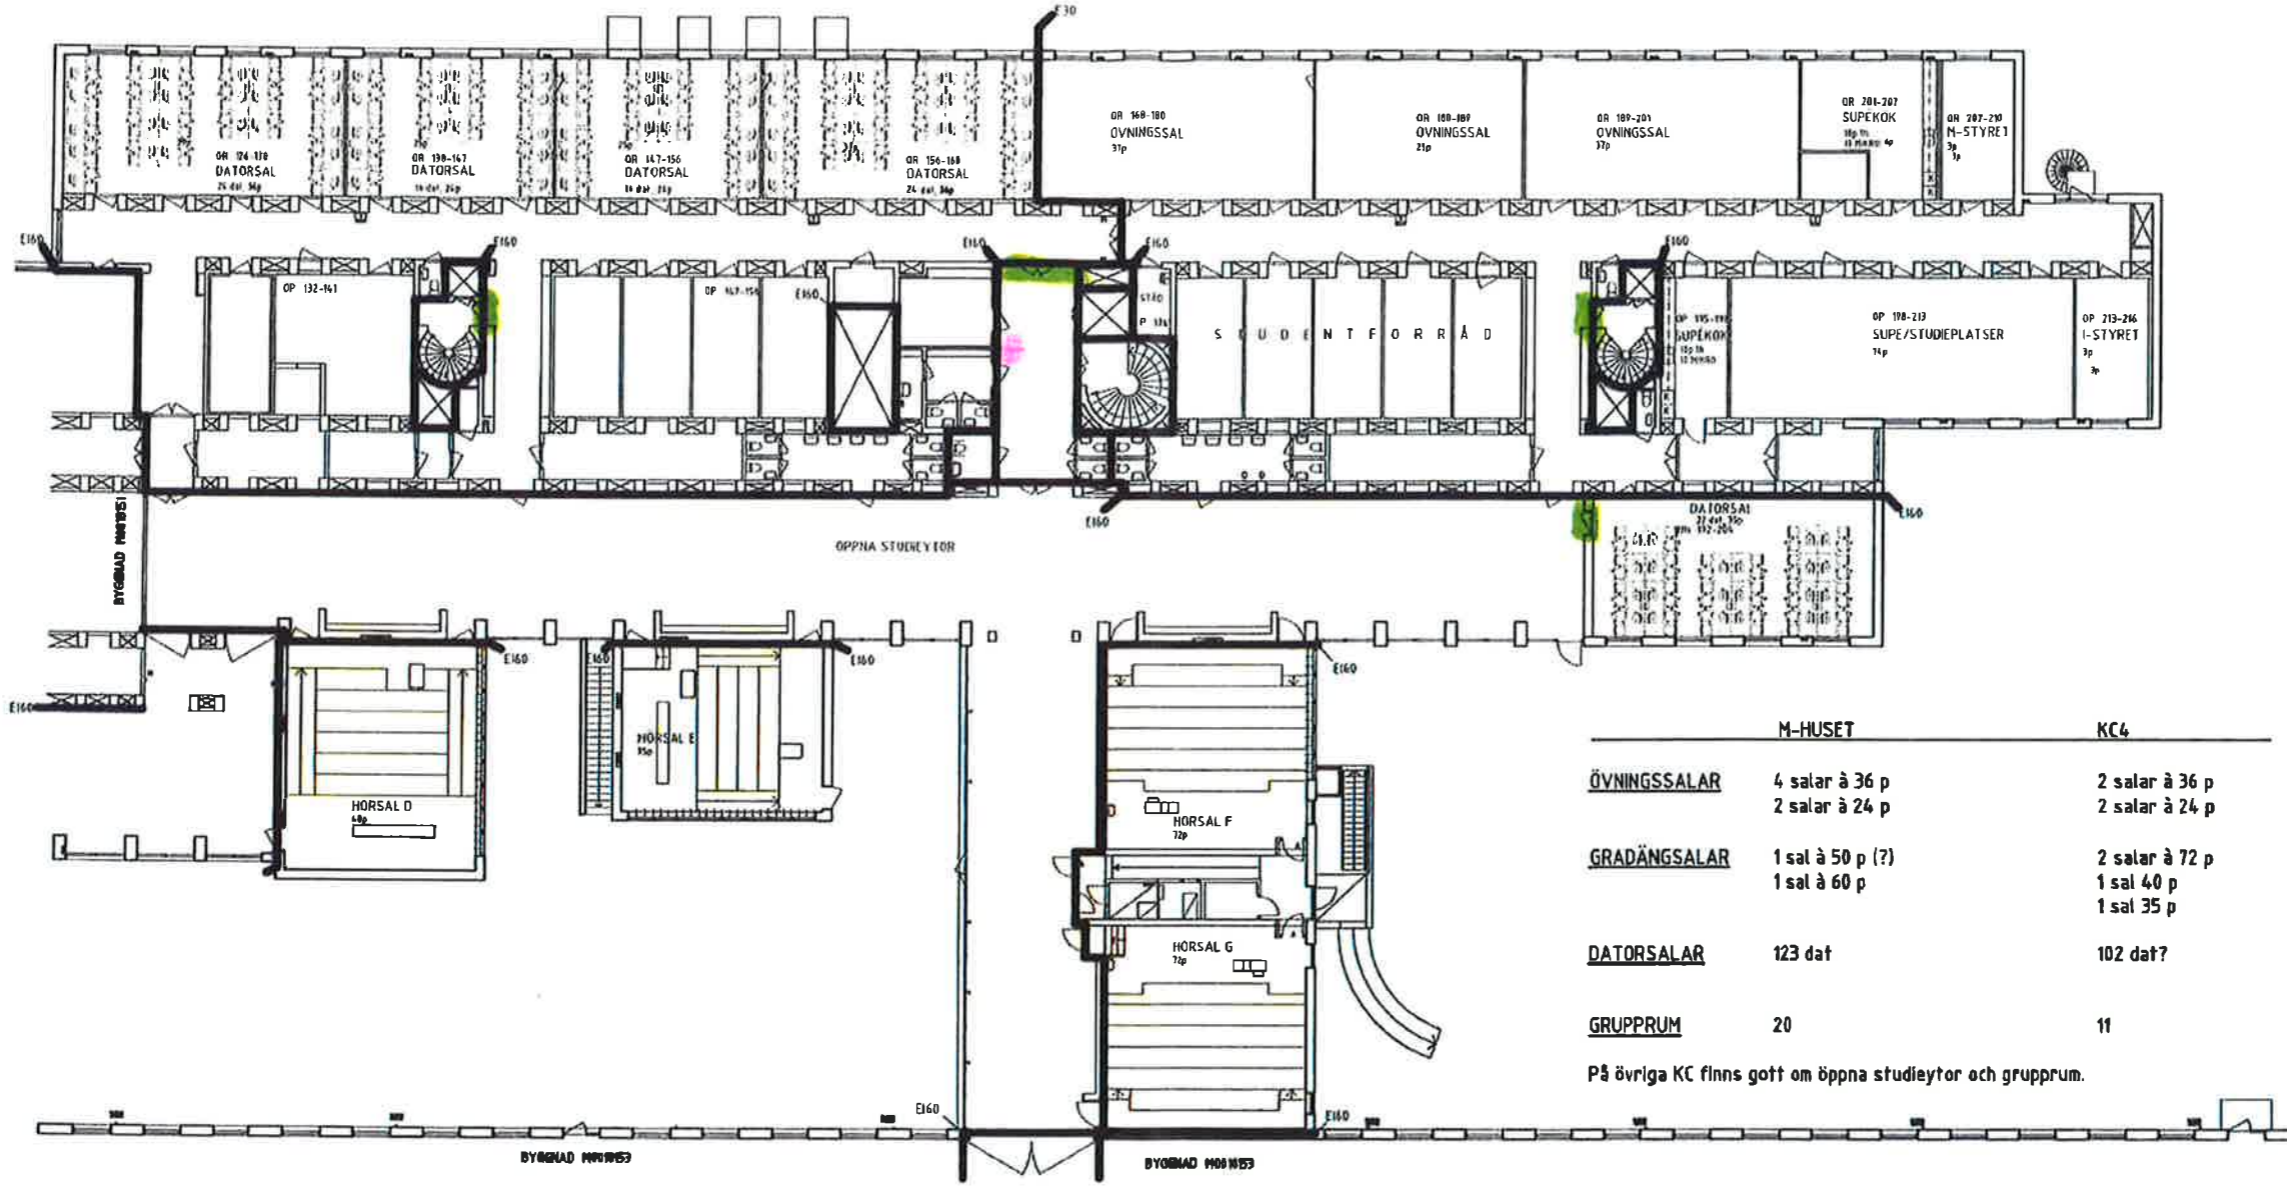

PERSONANTAL PRELIMINÄRA

2018-02-08 / [Signature]

Skala 1:300 (A3)

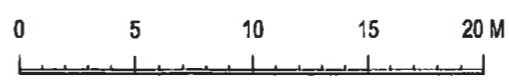

AKADEMISKA HUS AB  
**M-HUSET, LTH**  
 OMBYGGNAD  
 FÖRSTUDIE  
 EVAKUERING KC4 PLAN -1


A-plan

Dat. 2017-11-30  
 Rev.

A45


MASINTEKNOLOGI 19 MODULER  
TOTALT 43/42 LJUSA MODULER  
29/35 ARB.RUM

IML 36/35 LJUSA MODULER  
26/30 ARB.RUM

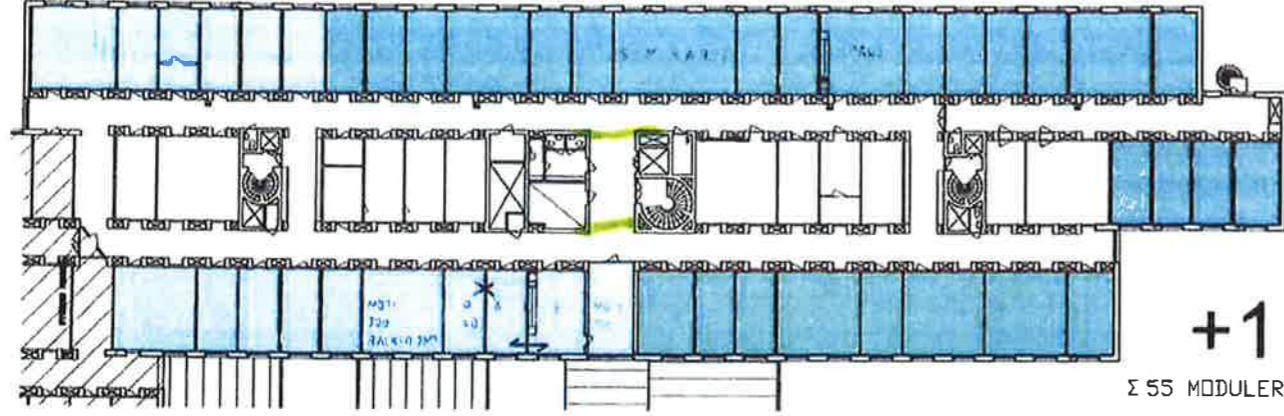


MASINTEKNOLOGI 24 MODULER - 18 ARB.RUM

IEA 30/26-27 MODULER  
16/18 ARB.RUM

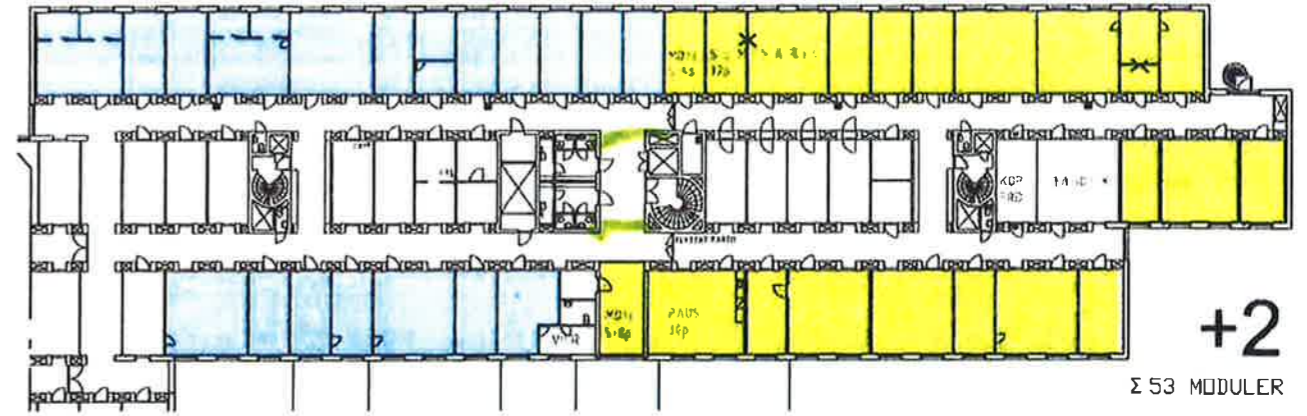

REGLER 55/50-58 LJUSA MODULER - 33-40/? ARB.RUM

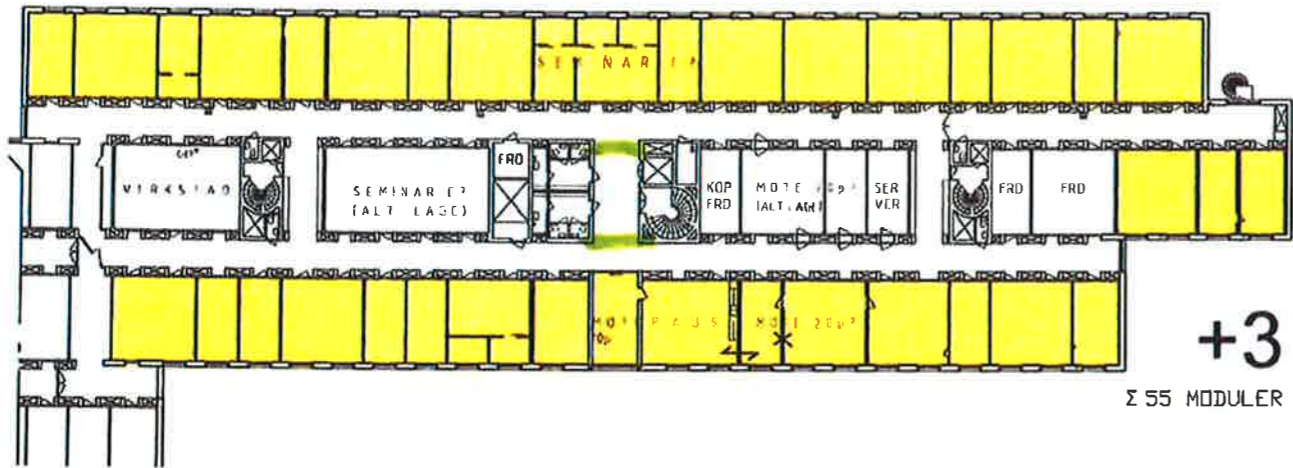

ENERGI 54/51 LJUSA MODULER - 33/39 ARB.RUM  
13/9 MÖRKA TILLGÄNGLIGA FÖR LAB



PAS-SAGE TRAPPA PAS-HISS PAS- TRAPPA SAGE HISS PAS- TRAPPA SAGE HISS

|    |              |                          |      |        |                   |
|----|--------------|--------------------------|------|--------|-------------------|
| +4 |              | PAUS                     |      |        | ENERGI            |
| +3 |              |                          | PAUS |        | REGLER            |
| +2 | MASKINTEKN.  | ? VIL?                   | PAUS |        | IEA               |
| +1 | MASKINTEKN.  | PAUS                     |      | (PAUS) | IML               |
| 0  |              | STUDIE- / STUDENTMILJÖER |      |        |                   |
| -1 | REGLER-ROBOT | STUDIE- / STUDENTMILJÖER |      |        | REGLER-UNDERV.LAB |

- MASKINTEKNOLOGI
- REGLERTEKNIK
- ENERGIVETENSKAPER
- IEA
- HALLFASTHETSLÄRA
- IML



1-MODULSRUM 18kvm MAX 2 PERS  
2-MODULSRUM 36kvm MAX 5 PERS

Ø 75 = SANNOLIK GOLVBRUNN


54/51 = MODULER KC4 / MODULER ENL PROGRAM

EJ FÄRGLAGDA MODULER I KÄRNAN ÄR TILLGÄNGLIGA FÖR FÖRRÅD, KOPIERING, LAB, O.DYL.

- VÄGGAR RIVES / UPPFÖRS NYA OM NÖDVÄNDIGT.  
- PLAN +2 ÄR ÖRENOVERAT - RENOVERAS

AKADEMISKA HUS AB  
**M-HUSET, LTH**  
OMBYGGNAD  
FÖRSTUDIE  
EVAKUERING KC4 PLAN +1 - +4

Skala 1:500 (A3)

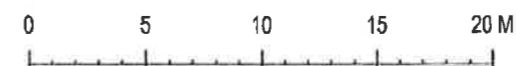

A-plan

Dat. 2017-11-30  
Rev.

A46

2018-02-08 / Py



| Nr   | Likv. | Remiss            | Status | Sakfråga  | Åtgärd          | Kommentar  |
|------|-------|-------------------|--------|---|-----------------|--|
| P001 |       | HMS-Kommitté      |        | utemiljö - att antalet cyklister står i paritet med efterfrågan   | Beaktas         |  |
| P002 |       | HMS-Kommitté      |        | utemiljö - att antalet parkeringsplatser står i paritet med efterfrågan   | Beaktas         |  |
| P003 |       | HMS-Kommitté      |        | utemiljö - att person och godstrafik i största mån separeras  | Hanterad        |  |
| P004 |       | HMS-Kommitté      |        | utemiljö - att skadlig påverkan på ytermiljön (tex. buller och avgaser) av husets verksamhet minimeras  | Beaktas         |  |
| P005 |       | HMS-Kommitté      |        | Innemiljö - att brand/ utrymningskydd förbättras, (ex skyddsplatser med kommunikation, förtydligande utrymningsvägar, utrymningslarm som hörs i samtliga lokaler med verksamhet idag och i framtiden) | Beaktas         |  |
| P006 |       | HMS-Kommitté      |        | Innemiljö - att skadlig påverkan på arbetsmiljön (ex. buller och vibrationer) minimeras   | Beaktas         |  |
| P007 |       | Energivetenskaper |        | Flertalet av undervisningssalarna M:D/M:E är inte optimala eftersom de är djupa med låg takhöjd och inte uppfyller dagens krav för undervisningssalar på ett universitet                              | Beaktas         |  |
| P008 |       | Energivetenskaper |        | Viktiga studentmiljöer som café, pingisrum, etc är i källaren utan tillgång till rimligt dagsljus   | Beaktas         |  |
| P009 |       | Energivetenskaper |        | Energivetenskaper är i dagsläget spridda från plan 0-5 och ett startkt önskemål är att avdelningarna får en sammanhållen placering  | Hanterad        |  |
| P010 |       | Energivetenskaper |        | Undervisningslokaler - De nya föreläsningssalarna "ångpannehallen" och "hörsalen" är mycket välkomna tillskott och kommer väsentligt förbättra husets förmåga.  | Under utredning |  |
| P011 |       | Energivetenskaper |        | Undervisningslokaler - Gasturbincellen under pannhalle måste sannolikt flyttas eftersom vibrations- och ljudspektra är vida (dvs svåra att bygga bort)  | Under utredning |  |
| P012 |       | Energivetenskaper |        | Undervisningslokaler - I omedelbar närhet finns institutionens förråd för gaser och brandfarlig vara och detta bör flyttas för riskminimering   | Beaktas         |  |
| P013 |       | Energivetenskaper |        | kontorsutrymmen - energivetenskapers placering på två och tre är mycket bra energivetenskaper får en sammanhållen placering   | Hanterad        |  |
| P014 |       | Energivetenskaper |        | kontorsutrymmen - Vi har kontrollräknat och preliminärplacerat personalen och antal moduler är rätt (se bifogad preliminärplacering)  | Hanterad        |  |
| P015 |       | Energivetenskaper |        | kontorsutrymmen - Ljudisoleringlabb plan 2 - hur säkerställa ljudnivå kontor på andra sidan gången?   | Hanterad        | Energivetenskaper skall precisera bullernivåerna i dessa lab. A bevakar. Bullernivå preciserad. Rimliga krav på dörrar och fönsterpartier.   |
| P016 |       | Energivetenskaper |        | kontorsutrymmen - WC plan , delas med reglerteknik?   | Under utredning | verksamhetstoiletter   |
| P017 |       | Energivetenskaper |        | kontorsutrymmen - prefekt och personalarens rum ljudisoleras  | Beaktas         | infört i info-lager på A-ritn, A bevakar (Ljud)  |
| P018 |       | Energivetenskaper |        | Verkstad - placering av verkstad oförändrad och detta är den absolut bästa lösningen eftersom verksamheten har yttrat oro för att arbeta med indirekt dagsljus  | Hanterad        |  |
| P019 |       | Energivetenskaper |        | Verkstad - förråd endast på plan 0, stämmer ytan?   | Hanterad        | Förråd finns även på plan 1. Rummet är 6200 mm djupt och klarar därmed det ställda kravet på lagring av 6000 mm långa föremål. Kontrollfråga ställd t EV   |
| P020 |       | Energivetenskaper |        | Verkstad - Förrådshållning längre objekt (tex rör etc.)   | Hanterad        |  |
| P021 |       | Energivetenskaper |        | Verkstad - I samband med ombyggnaden är det lämpligt att byta golv i verkstaden mot "ändträ" och på såsätt skapa en bra arbetsmiljö   | Under utredning | Tjocklek beror av belastning. Nivåskillnad påverkar rörelser/transporter genom dörröppningar. Frågan ställd t EV. A bevakar.   |
| P022 |       | Energivetenskaper |        | Verkstad - verkstaden bör även förses med en dörr mot uttergården även om denna "tillsluts" med nya undervisningslokaler, för ökad trivsel  | Under utredning | A.s förslag på dörrläge ska förankras med EV (A bevakar)   |
| P023 |       | Energivetenskaper |        | Lab - plan 0, gasturbincellen bör flyttas till ett mindre ljudkänsligt ställe. Förslagsvis i omedelbar närhet till motorlabbet  | Under utredning | Ny placering under utredning (säkerhet, ljud, emissioner, mått, installationer, försörjning, bef ledningsdragningar).  |
| P024 |       | Energivetenskaper |        | lab - gasturbinen drivs med naturgas och rökgasflödet är ca 1.2 Kg/s. Effekten är ca 100-120 kW och denna måste kunna matsa ut på nätet.  | Under utredning | Ei har frågan.   |
| P025 |       | Energivetenskaper |        | Lab - kylanläggningen (torn med fläkt) på taket ?   | Under utredning | Frågetecken kvarstår. Se RFP samt stäm av med verksamhet   |
| P026 |       | Energivetenskaper |        | Lab - var placeras en eventuell vindtunnel?   | Under utredning | Flera alternativa lägen möjliga beroende på planerad storlek, bl a den husgemensamma ytan för storskaliga experiment i Södra Labhallen och ett av EV:s lab på plan 2. Frågan har gått tillbaka till EV, A bevakar. |



## LTH Maskinteknik ombyggnad Sammanställning Remissvar från brukare

Datum: 2018-04-27

|      |                     |   |                 |   |
|------|---------------------|---|-----------------|---|
| P027 | Energivetenskaper   | Bränsle- och gasförråd vid pannhallen flyttas till bättre plats (säkerhetsrisk)   | Under utredning |   |
| P028 | Energivetenskaper   | Inga toaletter delas med studenter. Dvs dedikerade personaltoaletter  | Hanterad        |   |
| P029 | Energivetenskaper   | Den nya innergården bör förses med exempelvis murgröna  | Under utredning |   |
| P030 | Byggetenskaper      | Arbetsmiljöproblem och säkerhetsrisker pga inplacering  | Hanterad        | Överspelat. Inplacering justerad  |
| P031 | Byggetenskaper      | Hållfasthetsläras lokal i källarplan saknas   | Under utredning | Under utredning. Troligtvis ny "tyst" pump som kan förläggas i samma rum som den maskin den driver. |
| P032 | Byggetenskaper      | Önskan om att ej behöva evakuera höghusdelen.   | Hanterad        | Evakuering krävs  |
| P033 | Maskinteknologi     | Elcentraler i södra apparathallen stjäljer ljusa utrymmen som kan användas för annat. Motivering för att inte byta ut befintliga porlinssäkringar mot automatsäkringar. Vem kommer ha nyckel till dessa utrymmen?       | Ej beaktad      | Hanterad, ej beaktad. Elrum nödvändigt.   |
| P034 | Maskinteknologi     | För många passager från korridor ut till södra apparathallen.   | Hanterad        | Detaljplanlösning justerad och förankrad med Iprod.   |
| P035 | Maskinteknologi     | Beräknad storlek på port mellan de två halvorna av södra hallen? 3x3 m önskvärd   | Hanterad        |   |
| P036 | Maskinteknologi     | Finns planerat gasförråd för Iprod?   | Hanterad        | Ja  |
| P037 | Maskinteknologi     | Mycket korridorer på plan 2 vid Iprods lärosalar  | Hanterad        | Detaljplanlösning justerad och förankrad med Iprod.   |
| P038 | Maskinteknologi     | Tvättmöjlighet i anslutning till Iprods lokaler?  | Hanterad        | Ja  |
| P039 | Maskinteknologi     | Nano-indentern önskas enbart flyttas en gång.   | Under utredning | Beaktas i samband med etappplaneringen.   |
| P040 | Maskinteknologi     | supékök för nära korridor, risk för köbildning som blockerar korridor   | Under utredning | Motsvarande lösning fungerar väl på v-huset   |
| P041 | Maskinteknologi     | Antalet parkeringsplatser i direkt anslutning till M-huset bör ej reduceras ytterligare.  | Under utredning |   |
| P042 | IML                 | Önskan om fler medelstora föreläsningssalar (60-100 platser)  | Under utredning |   |
| P043 | IML                 | Önskan om fler gruppum för studentarbete  | Hanterad        | Inarbetat   |
| P044 | IML                 | Missnöje avseende inplacering av kontorslokaler   | Hanterad        | Åtgärdat. IML nöjda med gällande inplaceringsförslag  |
| P045 | IEA                 | Attraktivare och mer välkomnande entretré viktigt   | Beaktas         |   |
| P046 | IEA                 | Saknas beskrivning av anpassningar för personer med funktionshinder   | Beaktas         | Tillgänglighetskonsult ska kopplas in i projektet   |
| P047 | IEA                 | Gällande IEAs pausrum - öppna till alternativet att detta placeras i närheten av våra lablokaler, med terrass på plan 1. Känns ej rimligt att rum avsett för inlastrning till resten av huset markeras som ett IEA-rum. | Hanterad        | Överspelat/Missförstånd   |
| P048 | IEA                 | Ej nöjda med förslag på placering av kontor till plan 4.  | Hanterad        | Åtgärdat. IEA nöjda med gällande inplaceringsförslag.   |
| P049 | Reglerteknik        | Balkong på vån 2 i södras änden av huset - ser ej behov av denna.   | Under utredning | Ev. endast fast solskydd  |
| P050 | Reglerteknik        | Önskan om att flytta seminarierum till våning 3 och byta plats med den planerade allmänna undervisningssalen.   | Hanterad        | Åtgärdat.   |
| P051 | Reglerteknik        | Flytt av robotlabb beräknas ta ca 6 mån för utflytt resp. tillbakaflytt. Viktigt att robotlabbet kan fortsätta sin verksamhet med minimerad störning under hela flyttiden.  | Beaktas         | Beaktas i samband med etappplaneringen samt tidplanen.  |
| P052 | Kristina Nilsson    | Ingång från Ole Römers väg behöver rustas upp   | Beaktas         |   |
| P053 | Kristina Nilsson    | Tillgänglighet behöver förbättras   | Beaktas         |   |
| P054 | Kristina Nilsson    | Viktigt att mottagning av gods placeras och utformas på ett ur arbetsmiljöhänsyn säkert sätt.   | Beaktas         |   |
| P055 | LTH kansli          | Litet utrymme för server/förråd för LTHs datordrift behövs.   | Under utredning |   |
| P056 | LDC                 | Flytt av KK-rum "DE" södra apparathallen är ett problem.  | Hanterad        | Åtgärdat  |
| P057 | LU Service          | Behöver tvättstuga med utslagsvask, golvrinn, laddningsplats till kombimaskiner samt rum för parkering av städvagnar.   | Hanterad        | Åtgärdat  |
| P058 | LU Service          | Plats för material på varje våningsplan, utslagsvask och kontakter i förråden på våningsplanen.   | Under utredning |   |
| P059 | LU byggnad säkerhet | Anpassning för till- och frångänglighet för främre hörsalarna.  | Under utredning |   |
| P060 | LU byggnad säkerhet | Placering av skrivarrum känns inte lyckad   | Hanterad        | Hanterad. Ny placering. Avser datorsalar  |
| P061 | LU byggnad säkerhet | Plats till två kopiatorer, pappersåtervinning samt någon yta för häftapparat, hålslag mm.   | Under utredning |   |
| P062 | LU byggnad säkerhet | Trångt med 16 datorer i 3 moduler?  | Hanterad        | Nej. Se redovisad möblering.  |
| P063 | LU Byggnad brand    | Riskutredning med tillhörande explosionsskyddsdocumentation och klassningsplaner behöver tas fram för hantering av brandfarlig vara.  | Beaktas         | Pågår   |



|      |                  |  |                 |                                |
|------|------------------|--|-----------------|--------------------------------|
| P064 | LU Byggnad brand | Komplettering av befintligt tillstånd till räddningstjänsten ska göras i god tid innan hantering av brandfarlig vara startar i de ombyggda lokalerna. Handläggningstiden räknat från instick av kompletta handlingar kan uppgå till 3 månader. | Beaktas         | Pågår                          |
| P065 | LU Byggnad brand | Om möjligt placeras de lokaler där brandfarlig vara ska hanteras samlat i bygganden för att minska transportsträckorna.  | Under utredning |                                |
| P066 | LU Byggnad brand | Förrådsutrymme med brandfarlig vara bör placeras i nära anslutning till de lokaler där det ska användas.   | Hanterad        |                                |
| P067 | LU Byggnad brand | Mängd brandfarlig vara kommer styra hur labutrymmen och förrådsutrymmen utformas brandtekniskt. Underlag för mängder av brandfarlig vara som kommer hanteras bör tas fram i ett tidigt skede.  | Beaktas         | riskanalys pågår               |
| P068 | LU Byggnad brand | Avseende möjlighet till utrymning för personer med nedsatt rörelse- eller orienteringsförmåga ska följande skrift tillämpas:<br>Riktlinjer för tillgänglighet – Riv hindren, utgiven av Myndigheten för delaktighet, 2015.                     | Beaktas         | Tillgänglighetskonsult bevakar |